DISTRIBUZIONE DELLA F.M. E DELL'ILLUMINAZIONE - PIANTA PIANO PRIMO - SCALA 1:50

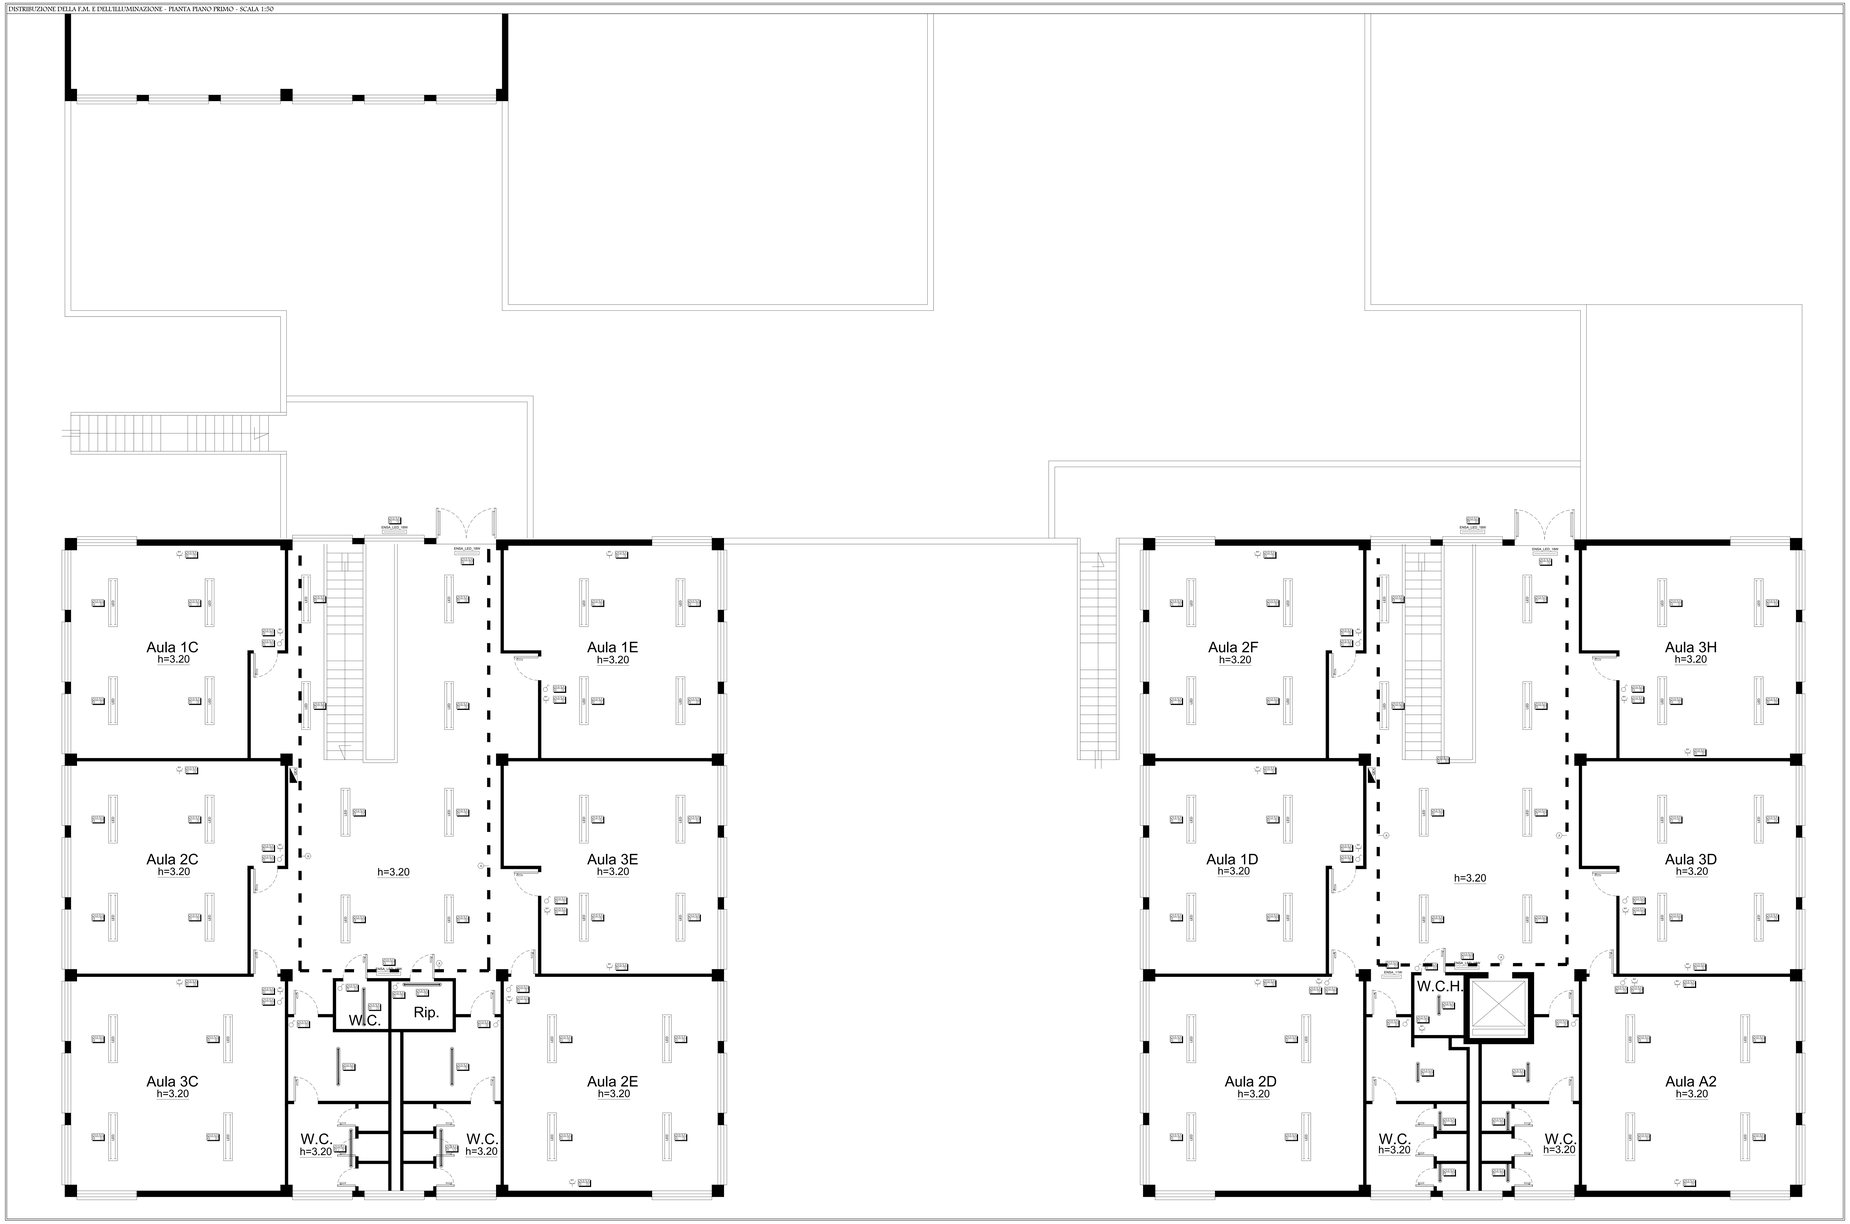

LEGENDA IMPIANTI ELETTRICI

SIMBOLI	DESCRIZIONE
	PLAFONIERA IN POLICARBONATO 1x18 - IP55
	PLAFONIERA IN POLICARBONATO 2x18 - IP55
	PLAFONIERA IN POLICARBONATO 1x36 - IP55
	PLAFONIERA IN POLICARBONATO 2x36 - IP55
	PLAFONIERA IN POLICARBONATO 1x58 - IP55
	PLAFONIERA IN POLICARBONATO 2x58 - IP55
	PLAFONIERA CON SCHERMO IN METACRILATO 1x36
	PLAFONIERA CON SCHERMO IN METACRILATO 2x36
ENEL_SH	PLAFONIERA ILLUMINAZIONE DI EMERGENZA CON LAMPADA DA 6W AUTONOMIA 3h
	PLAFONIERA RETRO ILLUMINATA INDICANTE VIA DI FUGA CON LAMPADA DA 18W AUTONOMIA 3h, COMPLETA DI PITTOGRAMMA LUMINOSO
	PULSANTE A TIRANTE PER ALLARME BAGNO
	CORPO ILLUMINANTE A PARETE
	PUNTO DI COMANDO DA PARETE, INTERRUTTORE UNIPOLARE
	PRESA 2P+T UNEL + 10/16A - 230V
	PRESA 2P+T 10/16A - 230 V
	PRESA CON TRASFORMATORE DI SICUREZZA
LU	ALLACCIO ELETTRICO UNITÀ ESTERNA DEL SISTEMA DI CLIMATIZZAZIONE
AE	ALLACCIO ELETTRICO BOILER
AD	ALLACCIO ELETTRICO ASPIRTIDAO
	CANALE METALLICA CORRENTE ALL'ESTERNO DEL CONTROSOFFITTO
	TUBAZIONE IN PVC RIGIDO ENTRO/SOPRA IL CONTROSOFFITTO DEL CONTROSOFFITTO
	USCITA DI SICUREZZA
	QUADRO ELETTRICO DI PIANO
	SCATOLA DI DERIVAZIONE

COMUNE DI ANZIO

Provincia di Roma

Oggetto: Lavori di adeguamento, messa a norma impianti elettrici ed antincendio e sostituzione parziale finestre

Istituto Comprensivo Anzio IV°
Plesso scolastico: Scuola secondaria di primo grado
"G. Falcone" - Via Ardeatina

COMMITTENTE: COMUNE DI ANZIO
piazza Cesare Battisti
P.IVA 02144071004
Cod. Fisc. 82005010580

PROGETTISTA: ing. MARIGLIANI Luciano
Cod. Fisc. MRGLCN48C07A323E
P.Iva 11103821002

REALIZZAZIONE: IDEAV SAS di Cristiano Silenzi
Cod. Fisc. 12756791005
P.Iva 12756791005

ELABORATO GRAFICO: AS BUILT

Distribuzione speciali
Pianta Piano Primo

TAV.
AB04

Data: Marzo 2019 | Rif.: | Scala 1:100